


Sainte-Élisabeth, le 15 septembre 2020

345, Route 116 Est  
Acton Vale (Québec)  
J0H 1A0  
Tél. : 450-546-7222 ou 450-803-0157  
Courriel : brigittest-vincent@hotmail.ca

**OBJET**

Installation septique telle que construite

Dossier : #BRS-20001

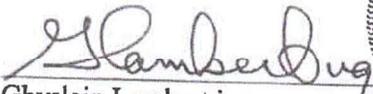  
Ghyslain Lambert ing.  
Consultant en environnement



**1- TRAVAUX RÉALISÉS**

- Localisation des travaux: 345, Route 116 Est, Acton Vale
- Numéro de lot : #2 328 742
- Cadastre du Québec
- Municipalité : Acton Vale
- M.R.C. : D'Acton

- Entrepreneur : Excavation Christian Ducharme
- RBQ : #

- Plans et rapport : #BRS-20001 (25 mai 2021)
- Nombre de personnes dans la cabane à sucre : 7 personnes (525 litres/jour)

- Début des travaux : 12 août 2020
- Fin des travaux : 13 août 2020

Sur le terrain on retrouve une maison unifamiliale dont l'installation septique est complétée.


**Fosse septique installée:**

- Type : Béton préfabriqué
- Norme : NQ-3680-905
- Capacité : 3.4 m<sup>3</sup> (750 gallons)
- Date : 2020-06-08
- Préfiltre : Type Polylok PL122
- Compagnie : Béton Aquamix
- Localisation : Voir plan tel que construit en annexe

**Champ d'épuration réalisé:**

- Type Élément épurateur Modifié-Classe 3
- Largeur du champ d'épuration : 4.80 m
- Longueur du champ d'épuration : 5.70 m
- Superficie du champ d'épuration : 27 m<sup>2</sup>
- Nombre de branches: 4 branches
- Localisation : Voir plan tel que construit en annexe

-Par la présente, nous confirmons qu'une visite des lieux a été effectuée et que le système d'épuration des eaux usées, tel que vu, répond aux normes du Règlement sur l'évacuation et le traitement des eaux usées des résidences isolées (Q-2, r.22).

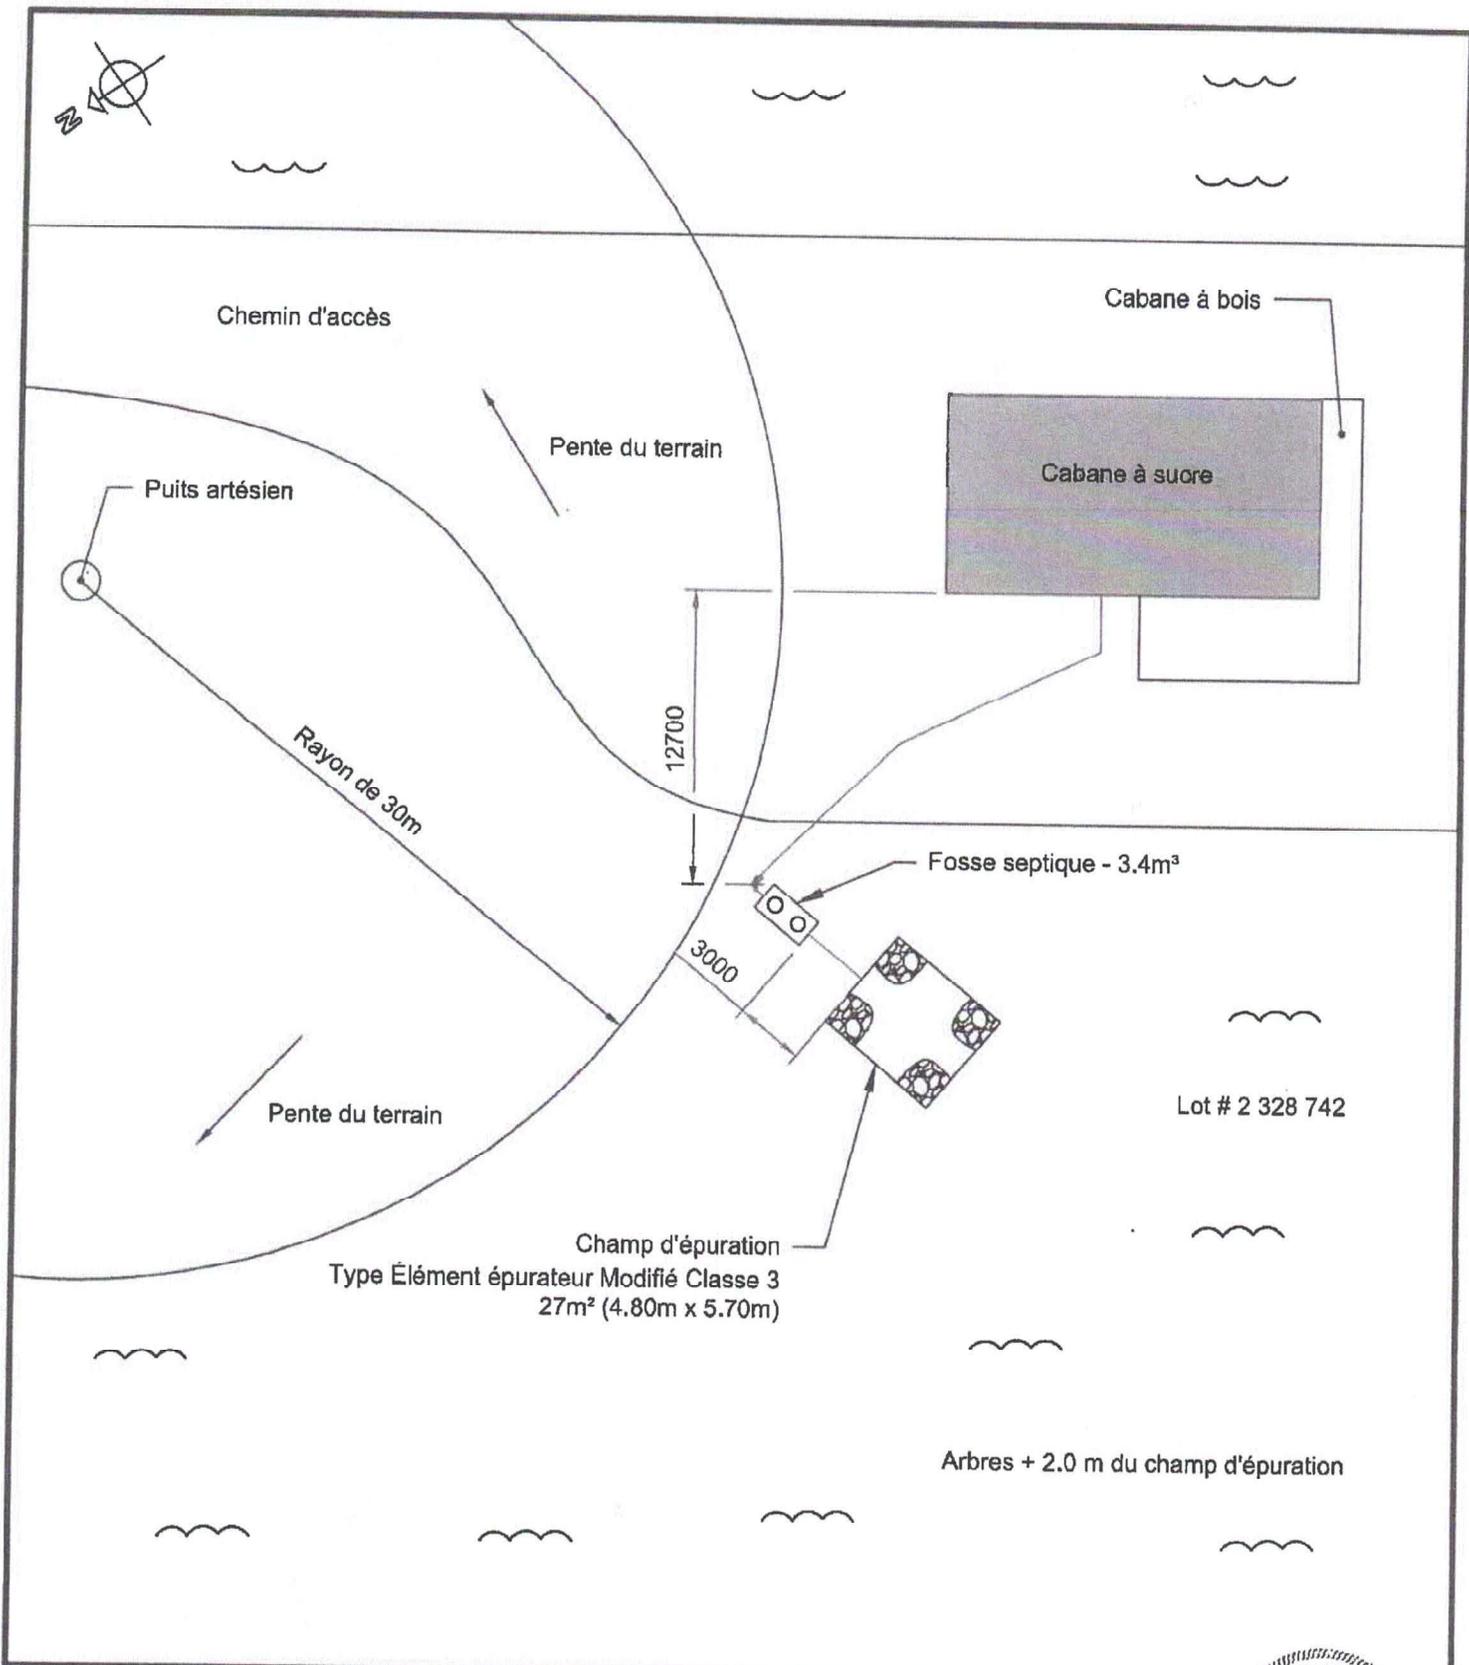

Titre		<b>Plan tel que construit, installation septique -</b>		Adressés en millimètre (Plan 01)	
Adresse du site : 345, Route 116 Est, Acton Vale (Québec) J0H 1A0		Ghyslain Lambert		42365	
BRS-20001	2021/09/15	Alexandre Bradner	Ghyslain Lambert ing.	1 : 300	<i>Ghyslain Lambert</i> Approuvé par
No de projet	Date	Dessiné par	Préparé par	Échelle	