



## Attestation de Conformité

Suite à notre inspection, Tests de Sol GM Inc certifie que :

L'installation septique de [REDACTED]

située au : Chemin du Rang 11 Est Partie 16  
Stoke


dont les travaux ont été effectués par Excavation Berthold Croteau  
le 2020-10-13 et dont le no. de téléphone est le 819-347-5671.

est conforme à la réglementation municipale et provinciale (Q-2, r22) actuellement en vigueur.

Assurez-vous que le sol au-dessus du champ d'épuration soit herbacé.  
Le couvert végétal permet d'éviter l'érosion et le mauvais fonctionnement du système.

Saint-Joseph-de-Coleraine  
2020-07-08

Vincent Nadeau Morissette, Ingénieur

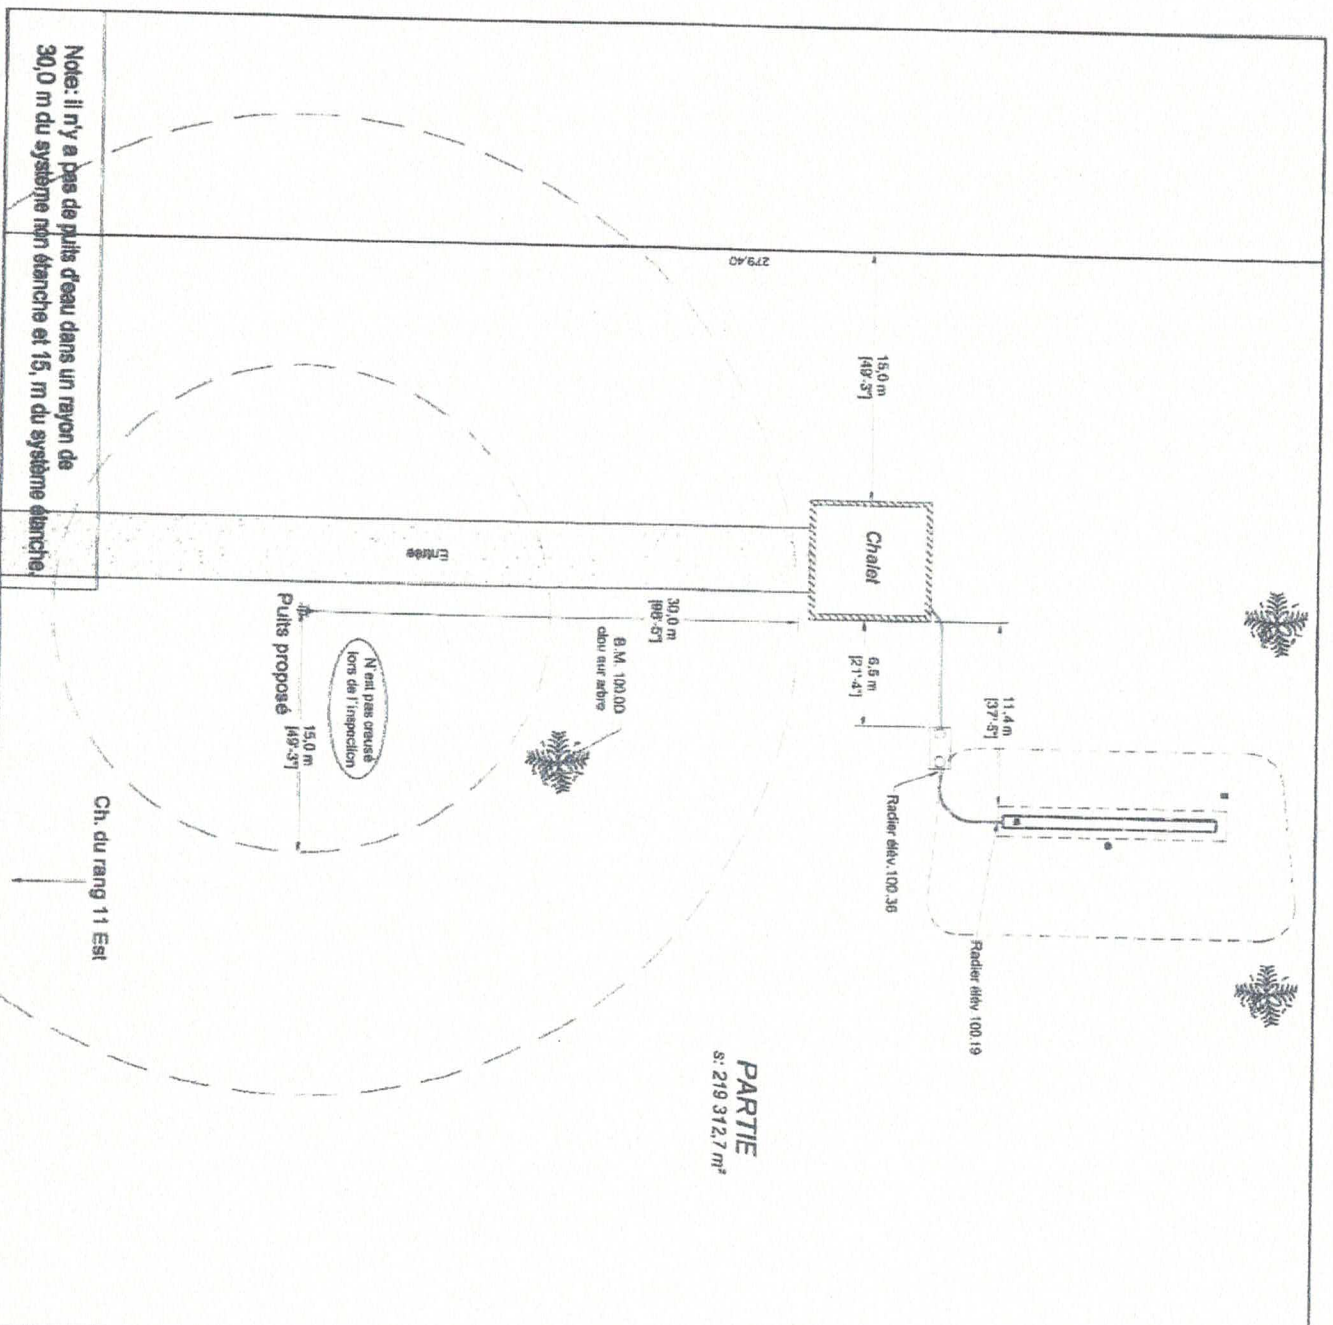

*Plan tel que construit*

## PLAN DE LOCALISATION

### Ch. du rang 11 Est

### Stoke

**Légende**


- Puits =
- Arbre =
- Ligne de lot =
- Proseau électrique =
- Culture =
- Rayon 15 m =
- Rayon 30 m =
- Halo =

<b>Client:</b> [REDACTED]	
<b>Dessiné par:</b> Mario Houde	
<b>Révisé par:</b> Dany Rousseau	
<b>Projet:</b> E.C.S.2020-14	
<b>Date:</b> 3 Jun 2020 modif. 15 octobre 2020	
<b>Echelle:</b> 1:400	<b>Page:</b> 1/5

tests de SOL  
G.M. Inc

370, rue Nedreau Nord St-Joseph-Cookville QN 1B0  
Tel: 418-423-3316 Fax: 418-423-2888 Cell: 418-261-1548

Note: il n'y a pas de puits d'eau dans un rayon de 30,0 m du système non étanche et 15, m du système étanche.

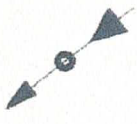

**Plan tel que construit**

**PLAN DU SYSTÈME D'ÉPURATION**  
Filtre à sable hors sol

Puits d'essai et d'échantillonnage  
du terrain récepteur

**Légende**

- Puits =
- Arbre =
- Ligne de lot =
- Poteau électrique =
- Cloture =
- Rayon 15 m =
- Rayon 30 m =
- Haie =

Scellé



**Client:**

Designé par: **Mario Houde**

Revisé par: **Dany Rousseau**

Projet: **E.C.S.2020-14**

Date: **3 juin 2020 modif.**

**16 octobre 2020**

Echelle: **1:250** Page: **2/5**



376, rue Nordou Nord St-Joseph-de-Coleville, CPM 150  
Tel: 418-423-3314 Fax: 418-423-2658 cell: 418-251-1548

