CERTIFICAT DE CONFORMITÉ
POUR INSTALLATION SEPTIQUE

Percotec
Environnement

Décerné pour la propriété située au:

Lot 4 913 234, chemin Kinnear's Mills
Kinnear's Mills QC G0N 1K0

propriétaire: Martin Laflamme inc. dossier no.: ENV18-250415

À la suite des inspections effectuées sur la propriété, l'autorité de *PERCOTEC ENVIRONNEMENT INC.*, certifie que l'installation septique a été construite, conformément à la réglementation municipale et Q-2, r.22, Règlement sur l'évacuation et le traitement des eaux usées des résidences isolées en vigueur lors des travaux.

Les travaux ont été effectués le 20 septembre 2018 par Services Plus 4 Saisons, 418-386-6222.

ORDRE DES TECHNOLOGUES PROFESSIONNELS DU QUÉBEC
DANY ROUSSEAU
T.P.
19303

Dany Rousseau, T.P #19303

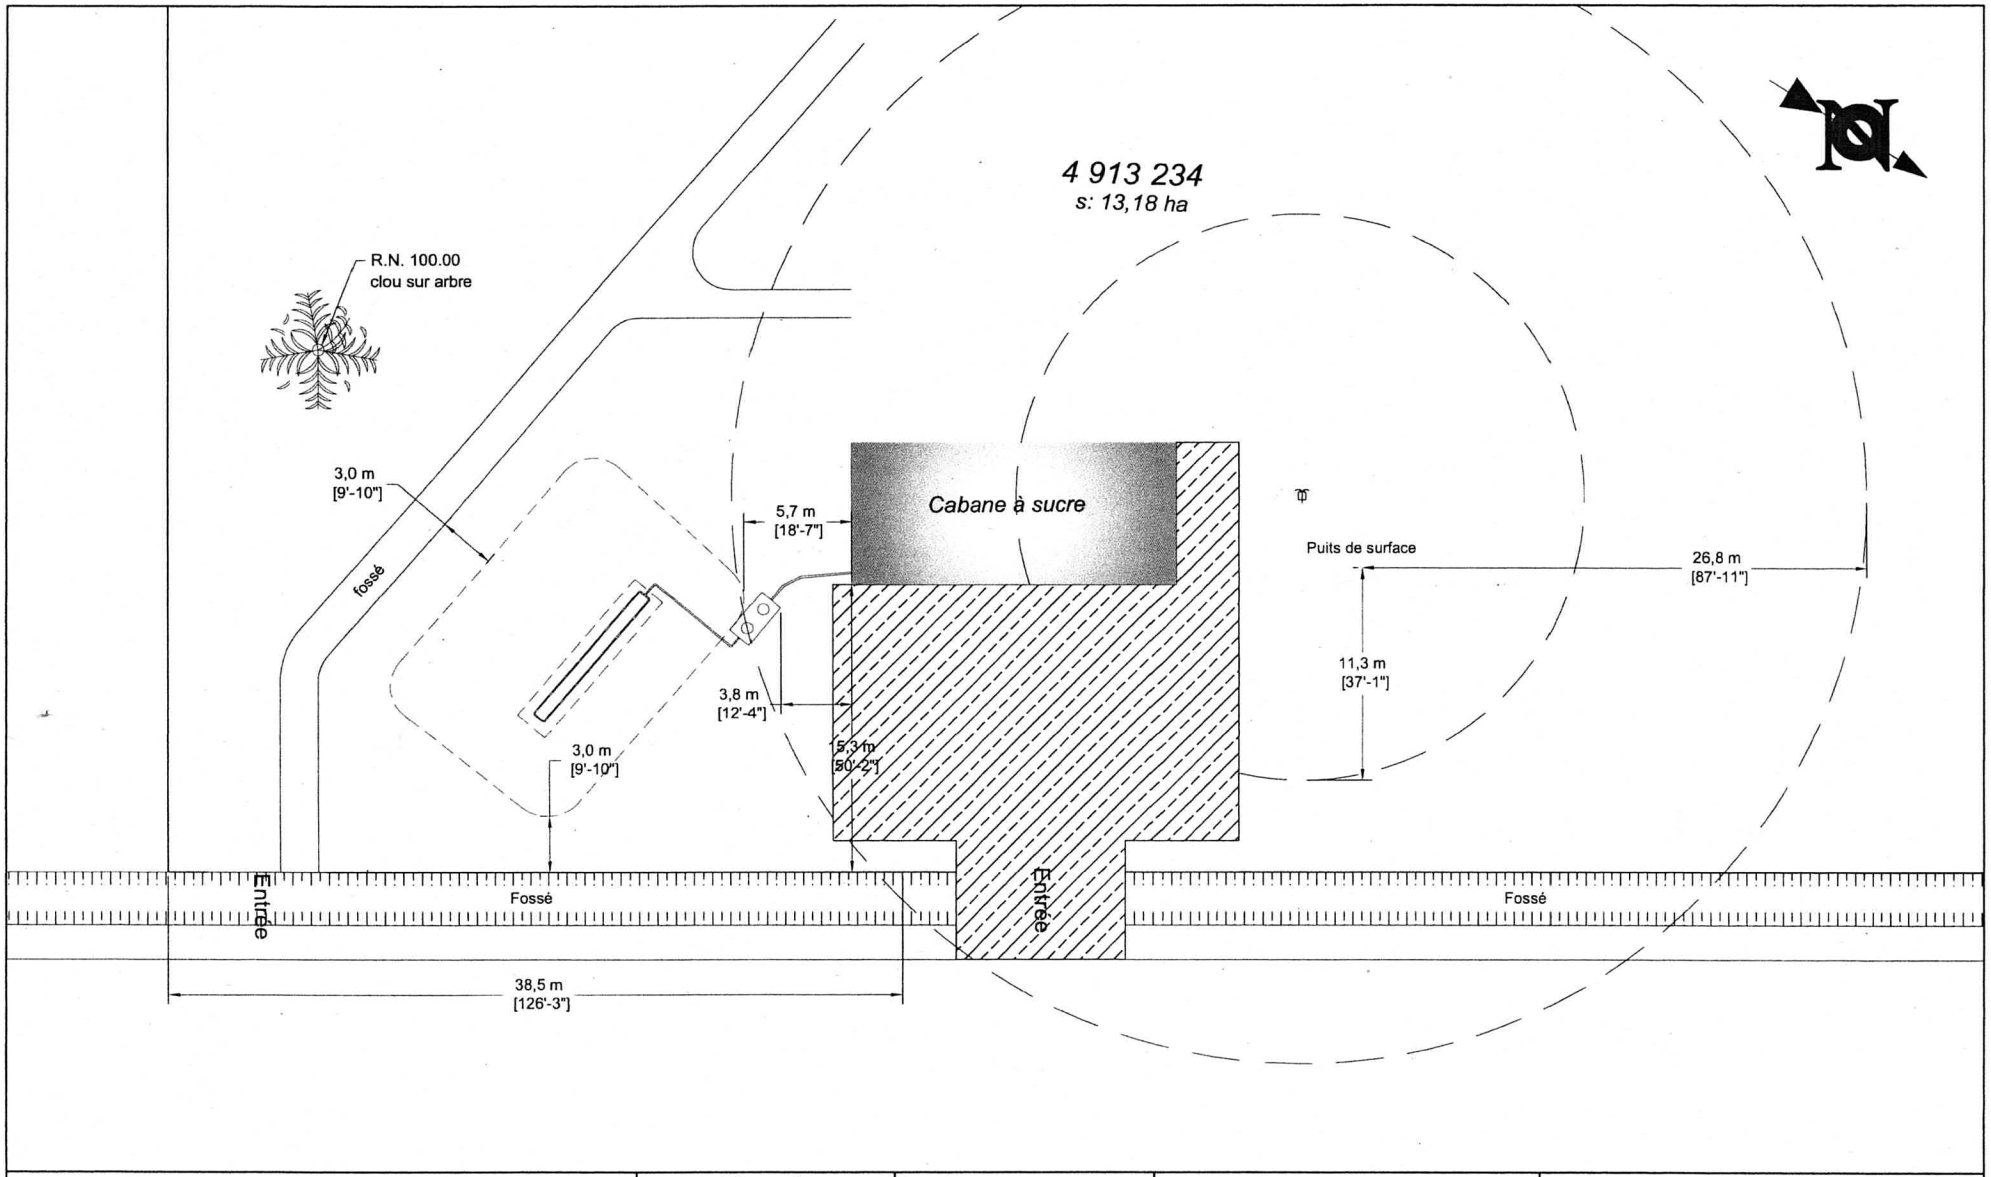

TEL QUE CONSTRUIT
PLAN DE LOCALISATION

Lot 4 913 234, chemin Kinnear's Mills
Kinnear's Mills

Note: il n'y a pas de puits d'eau dans un rayon de 30,0 m du système non étanche et 15, m du système étanche.

Légende

Puits =
Arbre =
Ligne de lot =
Poteau électrique =
Clôture =
Rayon 15 m =
Rayon 30 m =
Haie =

Sceau

ORDRE DES TECHNOLOGUES PROFESSIONNELS DU QUÉBEC
DANY ROUSSEAU
T.P.
19303

Client:	Martin Laflamme inc.
Dessiné par:	Mario Houde
Revisé par:	Dany Rousseau T.P.
Projet:	ENV18-250403
Date:	21 novembre 2018
Echelle:	1:400
	1

Percotec Environnement
6, ch. Vimy, local 100,
St-Joseph-de-Coleraine G0N 1B0
Tel.; 418-423-2702

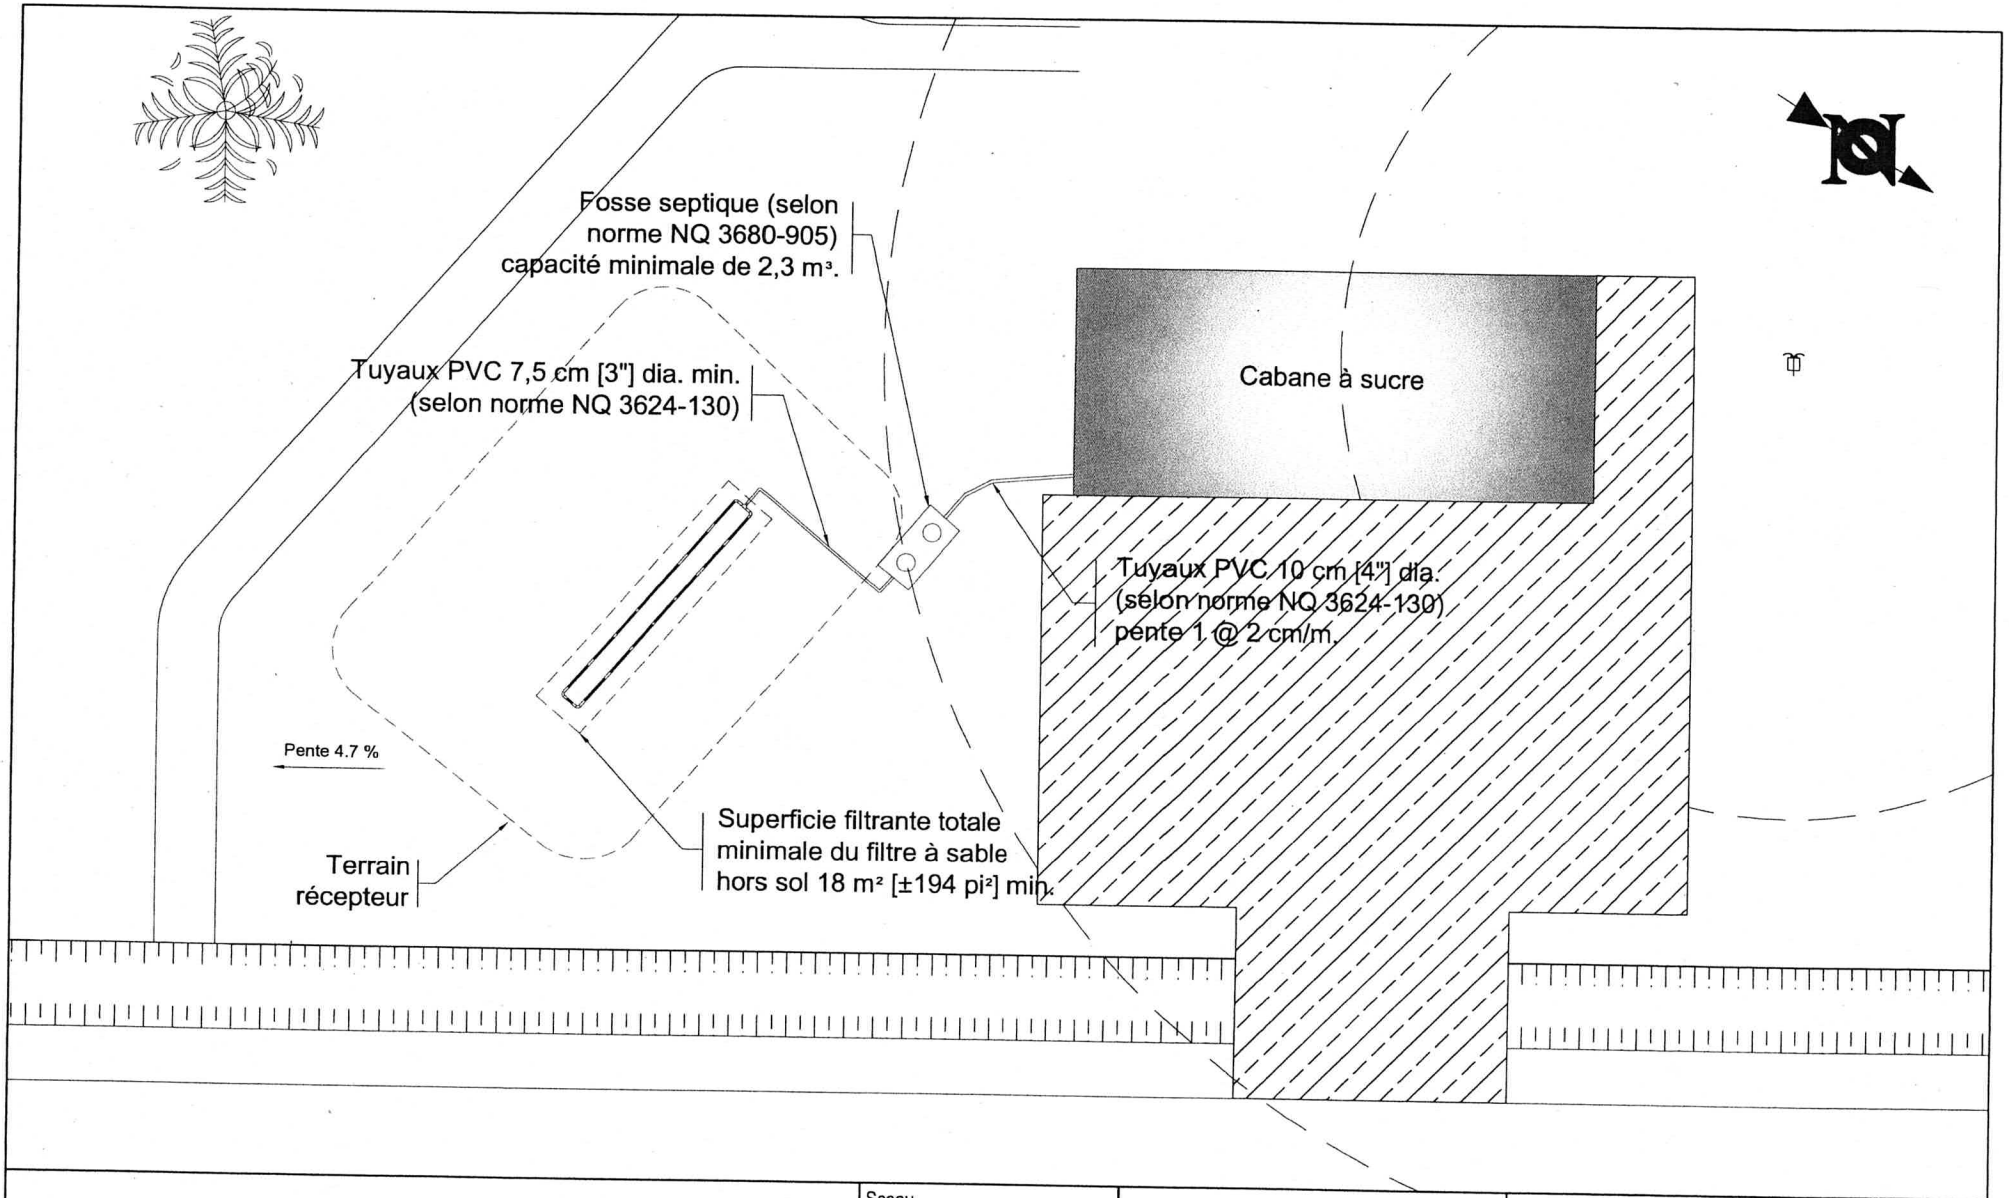

TEL QUE CONSTRUIT
PLAN DU SYSTÈME D'ÉPURATION

Filtre à sable hors sol

Sceau

ORDRE DES TECHNOLOGUES PROFESSIONNELS DU QUÉBEC
DANY ROUSSEAU T.P. 19303

Client:	Martin Laflamme inc.
Dessiné par:	Mario Houde
Revisé par:	Dany Rousseau T.P.
Projet:	ENV18-250403
Date:	21 novembre 2018
Echelle:	1:250

2

Percotec Environnement

6, ch. Vimy, local 100,
St-Joseph-de-Coleraine G0N 1B0